



CANTON DE VAUD
COMMUNE DE COSSONAY

MODIFICATION DU
PLAN PARTIEL D'AFFECTATION "GRAND-VERNEY 2"
ZONE DE DEPOT DE MATERIAUX selon l'article 50a LATC

Seules les modifications en rouges sont soumises à enquête publique

APPROUVE PAR LA MUNICIPALITE DANS SA SEANCE DU

LE SYNDIC: LE SECRETAIRE:

SOU MIS A L'ENQUETE PUBLIQUE DU

LE SYNDIC: LE SECRETAIRE:

ADOPTÉ PAR LE CONSEIL COMMUNAL DANS SA SEANCE DU

LE PRESIDENT: LE SECRETAIRE:

APPROUVE PREALABLEMENT PAR LE DEPARTEMENT COMPETENT:
LAUSANNE LE

LA CHEFFE DU DEPARTEMENT:

MISE EN VIGEUR LE

ATAU

ATELIER D'ARCHITECTURE ET D'URBANISME
CLOS-DE-BULLE 7 CH 1004 LAUSANNE
TEL: 021/323.93.94 FAX: 021/320.70.06

PHILIPPE CORNU
ARCHITECTE EPFL / SIA
URBANISTE REG A / FUS

SEPTEMBRE 2012

PROPRIETAIRES


223 DESPONDS CLAUDE	166'297 m ²
224 DESPONDS CLAUDE, DESPONDS VERENA	8'180 m ²
225 MAGNOLLAY FRANCOISE, WALTHER CATHERINE, GUERRY ANDRE	23'955 m ²
229 BARBEY MONIQUE ET LANDRY JEAN-MAURICE	50'893 m ²
230 JAQUIER ALAIN	66'069 m ²
1289 SECTION VAUDOISE DU TOURING CLUB SUISSE	247'713 m ²
DP 1028 COMMUNE DE COSSONAY	1'623 m ²
TOTAL Parcelles concernées PPA	341'530 m²

COORDONNEES MOYENNES DU PPA

X : 528'600
Y : 164'200

COUPES

ECHELLE 1/1000

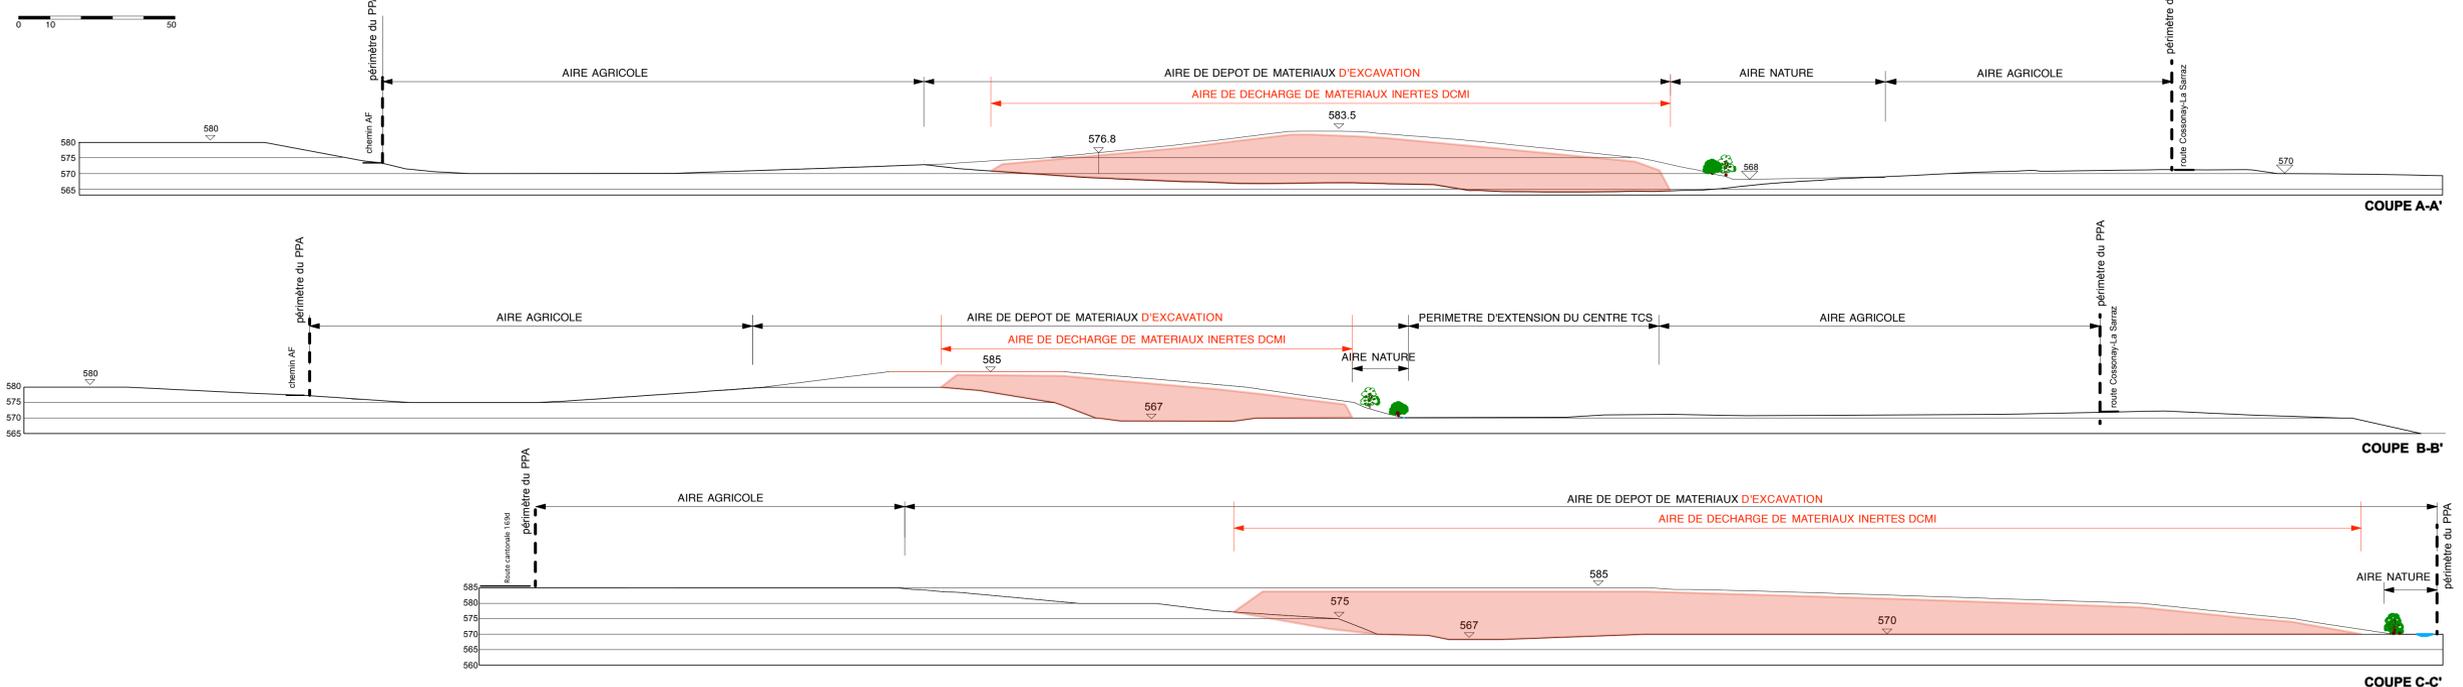


LEGENDE :

- PERIMETRE DE LA MODIFICATION DU PPA
- AIRE DE DECHARGE CONTRÔLÉE DE MATERIAUX INERTES (DCMI)
- A TITRE INDICATIF
- PERIMETRE DU PLAN PARTIEL D'AFFECTATION
- ZONE DE DEPOT DE MATERIAUX selon l'article 50a LATC
- PERIMETRE D'INTERVENTION
- PERIMETRE DE L'AIRE DE DEPOT DE MATERIAUX D'EXCAVATION (DMEX)
- ACCES AU PPA
- GAZODUC
- CABLE ET TELECOMMANDE
- RUISSEAU
- COLLECTEURS DES DRAINS EXISTANTS



Figure 3 modifiée: Etapes de remise en état du site, 4 étapes d'environ 220'000 m², dont 110'000 m² de matériaux inertes et 110'000 m² de matériaux d'excavation / bit consult / 23.06.2011 (a)

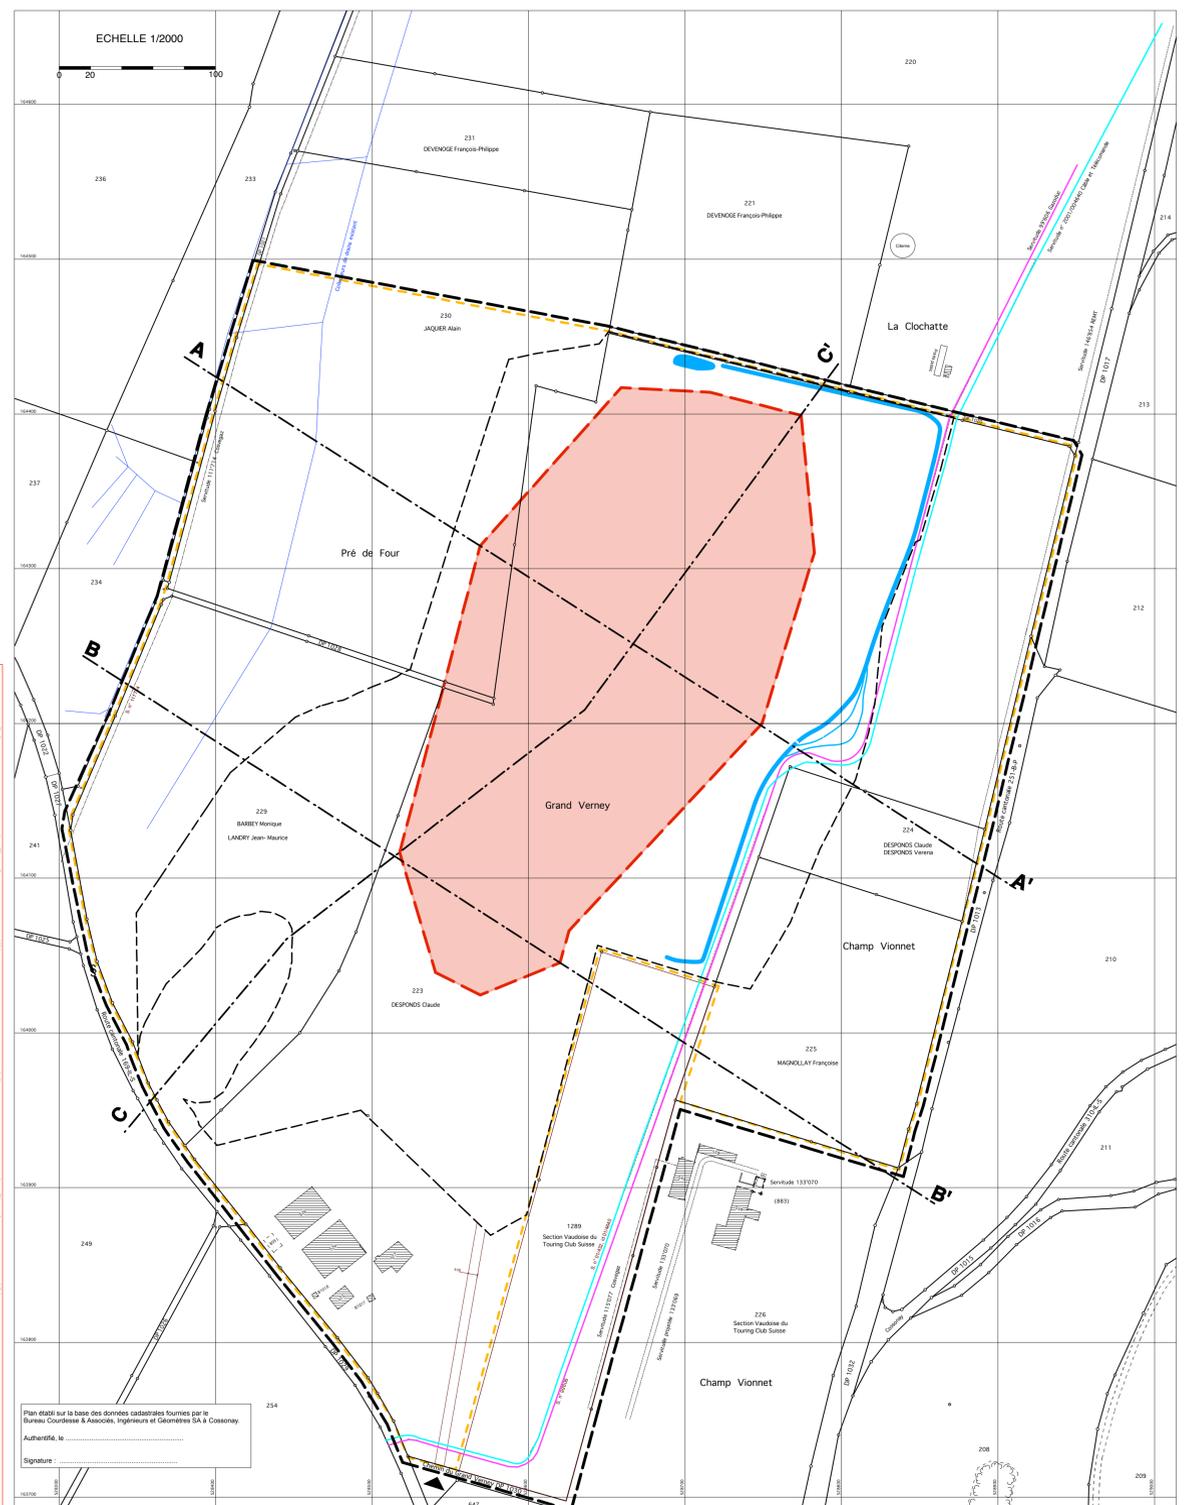

Plan établi sur la base des données cadastrales fournies par le Bureau Courdesse & Associés, Ingénieurs et Géomètres SA à Cossonay.
Authentifié, le
Signature: